



Grundriss  
DG

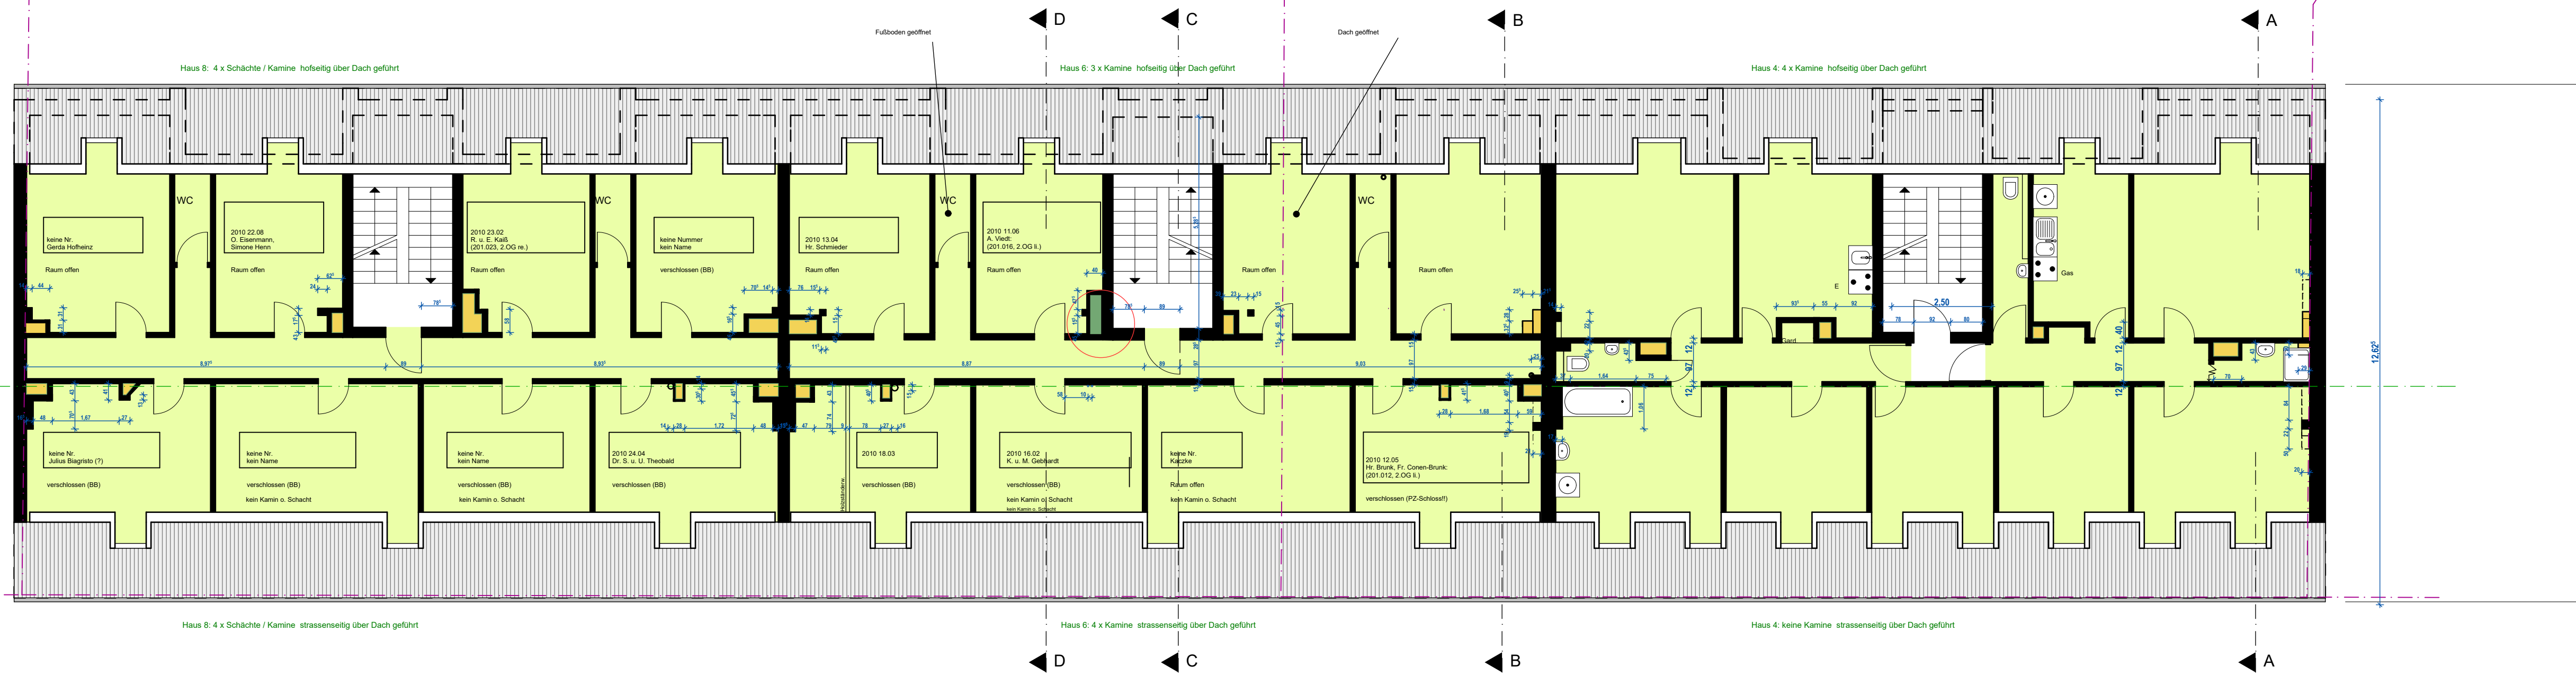

Grundriss  
3. OG

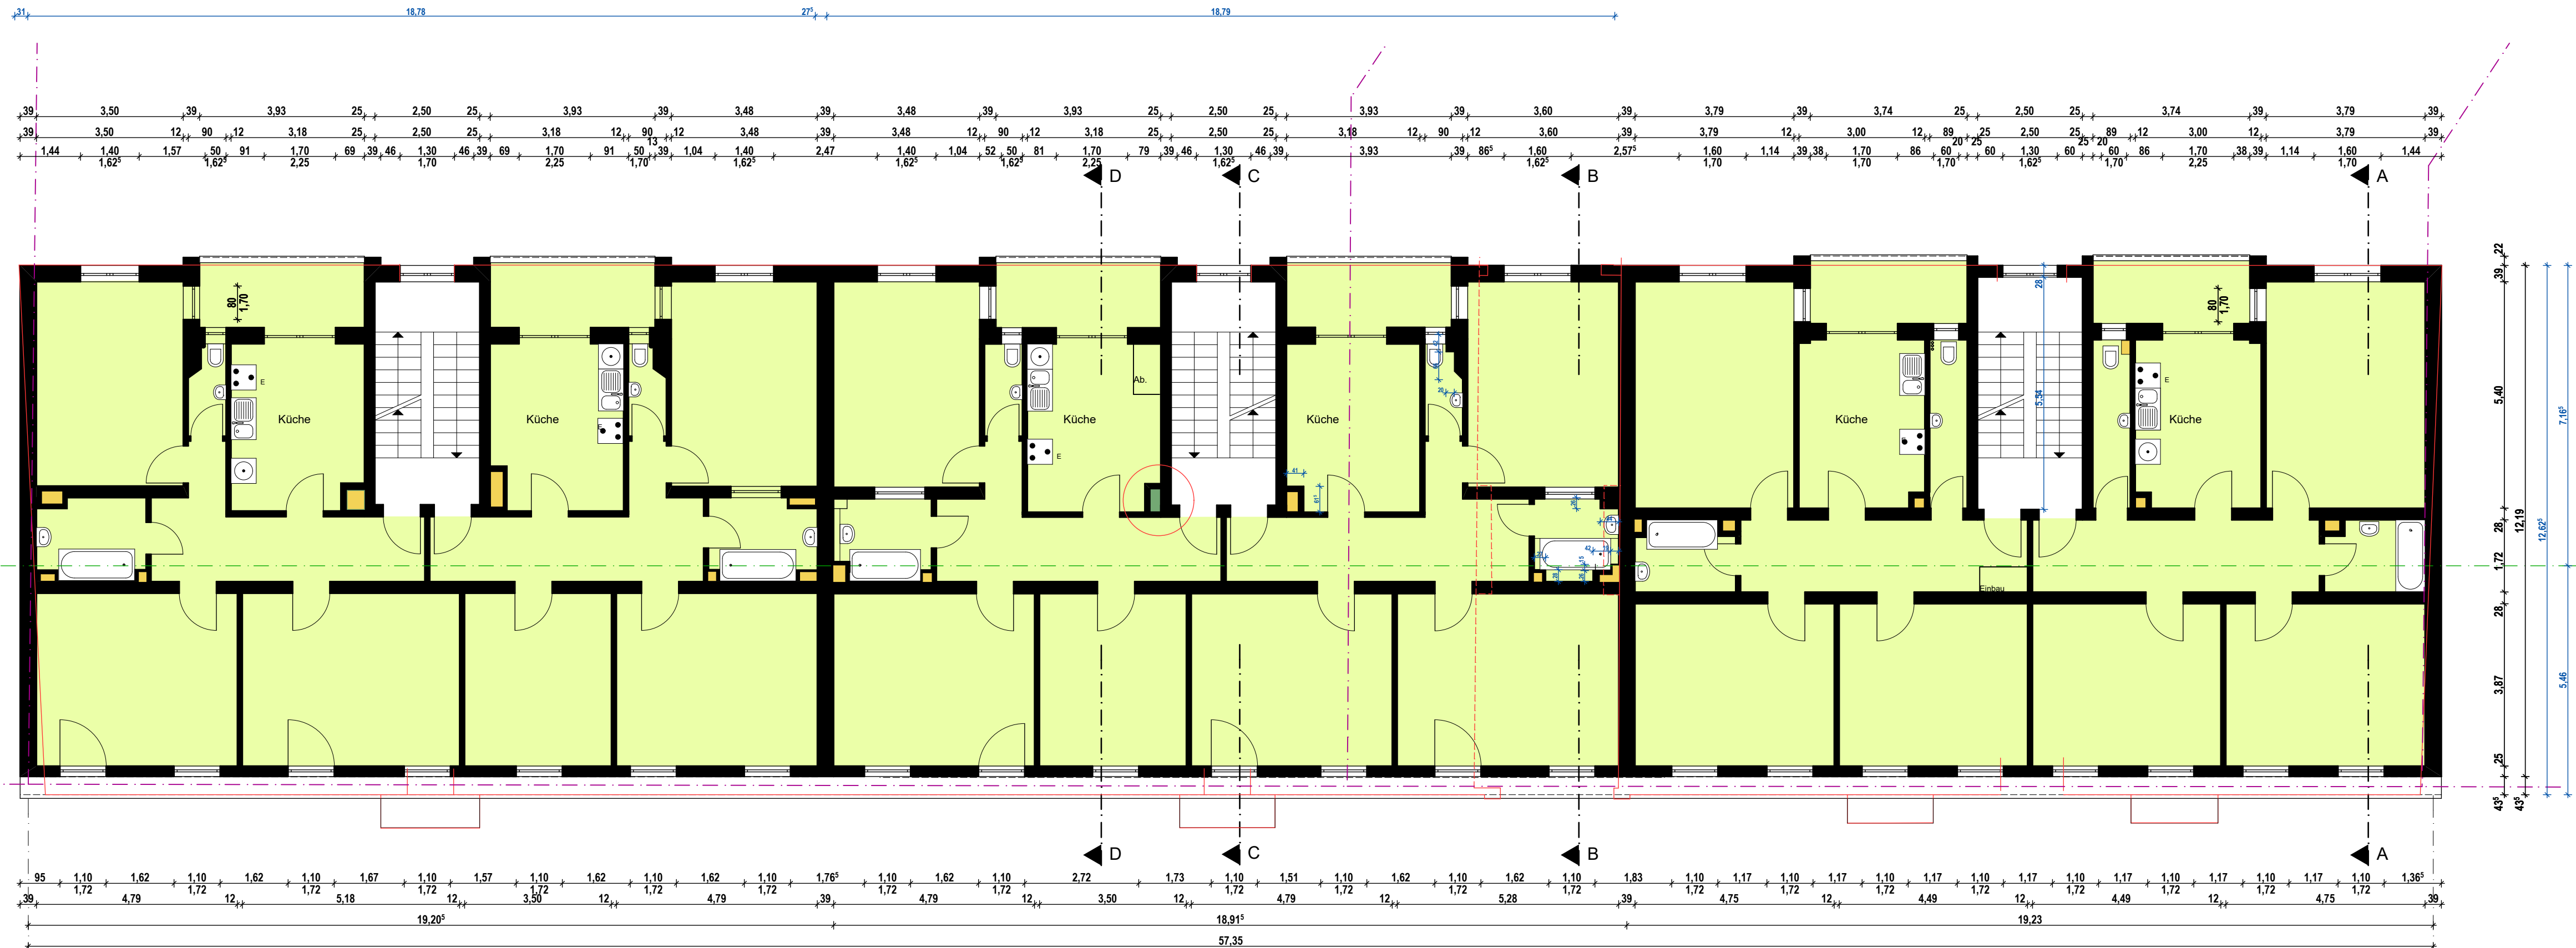

Legende

- Gebäudeumriss (lt. Vermesser)
- Grenzen (lt. Vermesser)
- 17 Whg. Wohnung ist frei oder wird frei (Komplettanierung gesamte Wohnung)
- 3 Whg. Auszug kommt nicht in Frage (nur Maßnahmen bezügl. Strangsanierung; Komplettanierung Bad, WC)
- 4 Whg. ev. Aus- oder Umzug (Komplettanierung ganze Wohnung)
- Schächte / Kamine Bestand (bleiben erhalten)
- Schächte / Kamine Bestand, Abriss

PLANNING: SCHIEL ARCHITEKTEN  
Dipl.-Ing. Michael Schiel · Freier Architekt  
Stauweierweg 3 · info@schiel-architekten.de  
76593 Gernsbach · Tel 07224 - 3917

BAUFORMEN: Albtalstraße 4-8

BAUFORM: ZVK des KVBW  
Daxlander Str. 74  
76185 Karlsruhe

PLANNINGSTUFE: Bestandspläne

ZEICHNUNG: Grundrisse 3.OG, DG

DATUM: 18.04.2019

MASSSTAB: 1 : 100

ZEICHNUNG: BP03