



Grundriss
2.OG

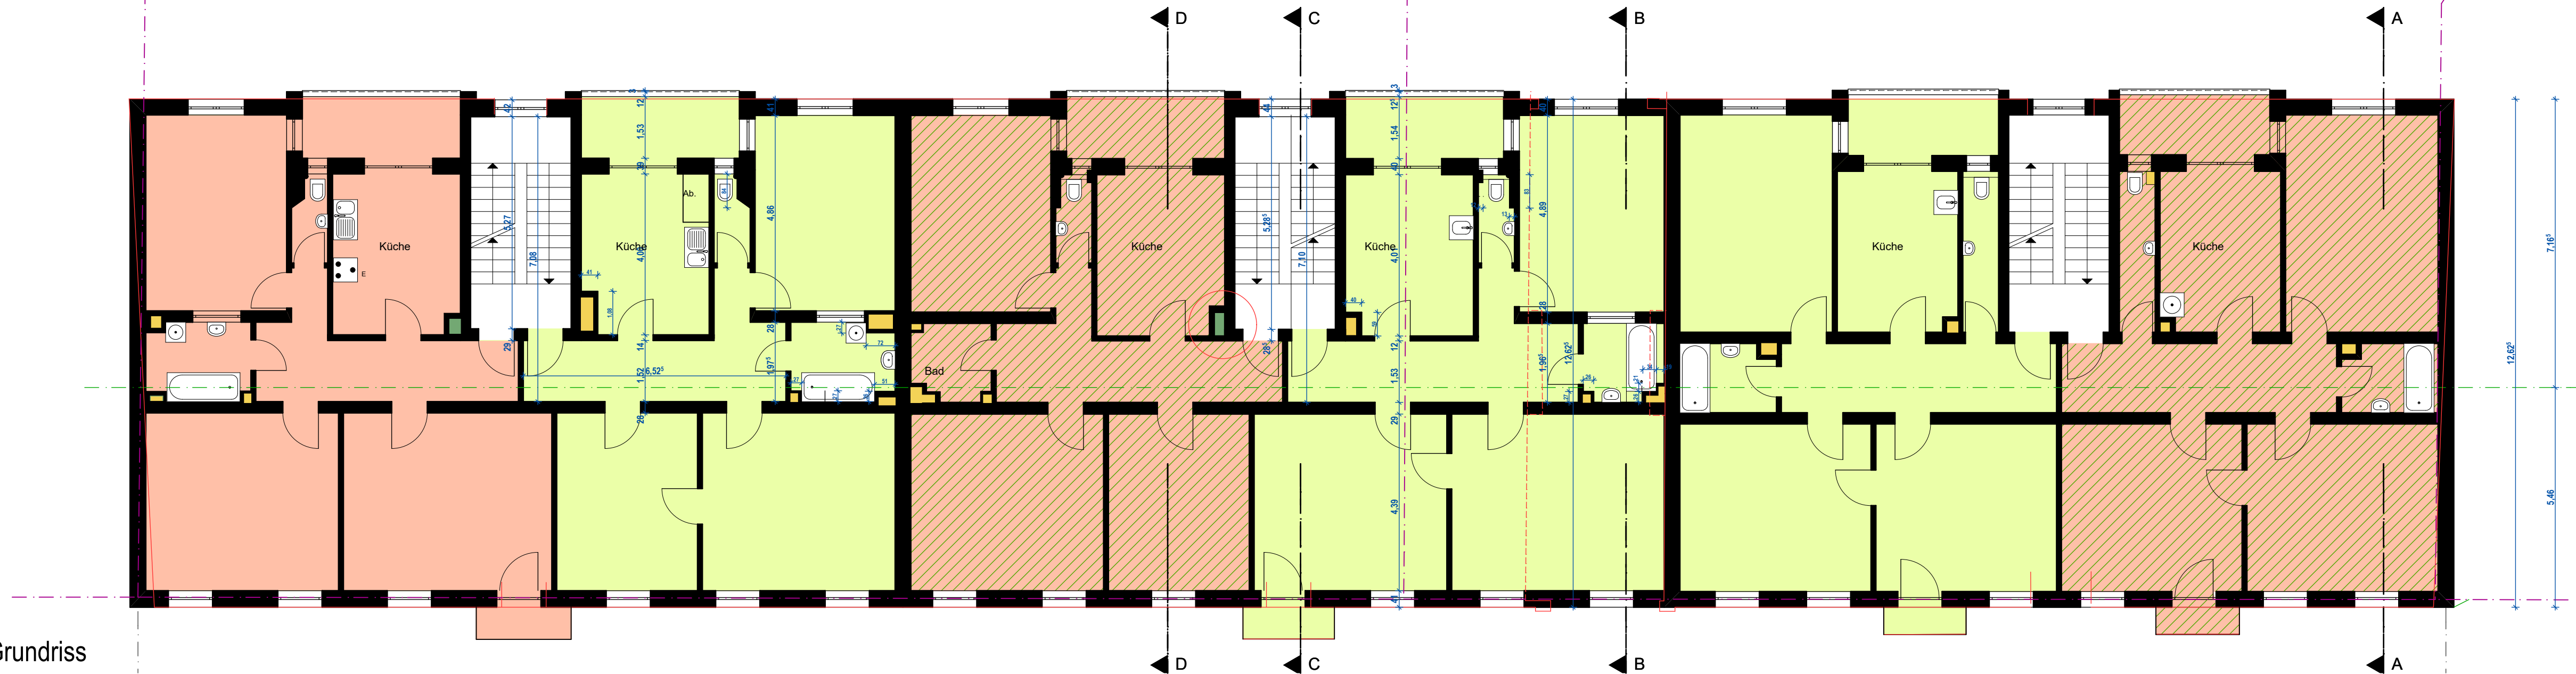

Grundriss
1.OG

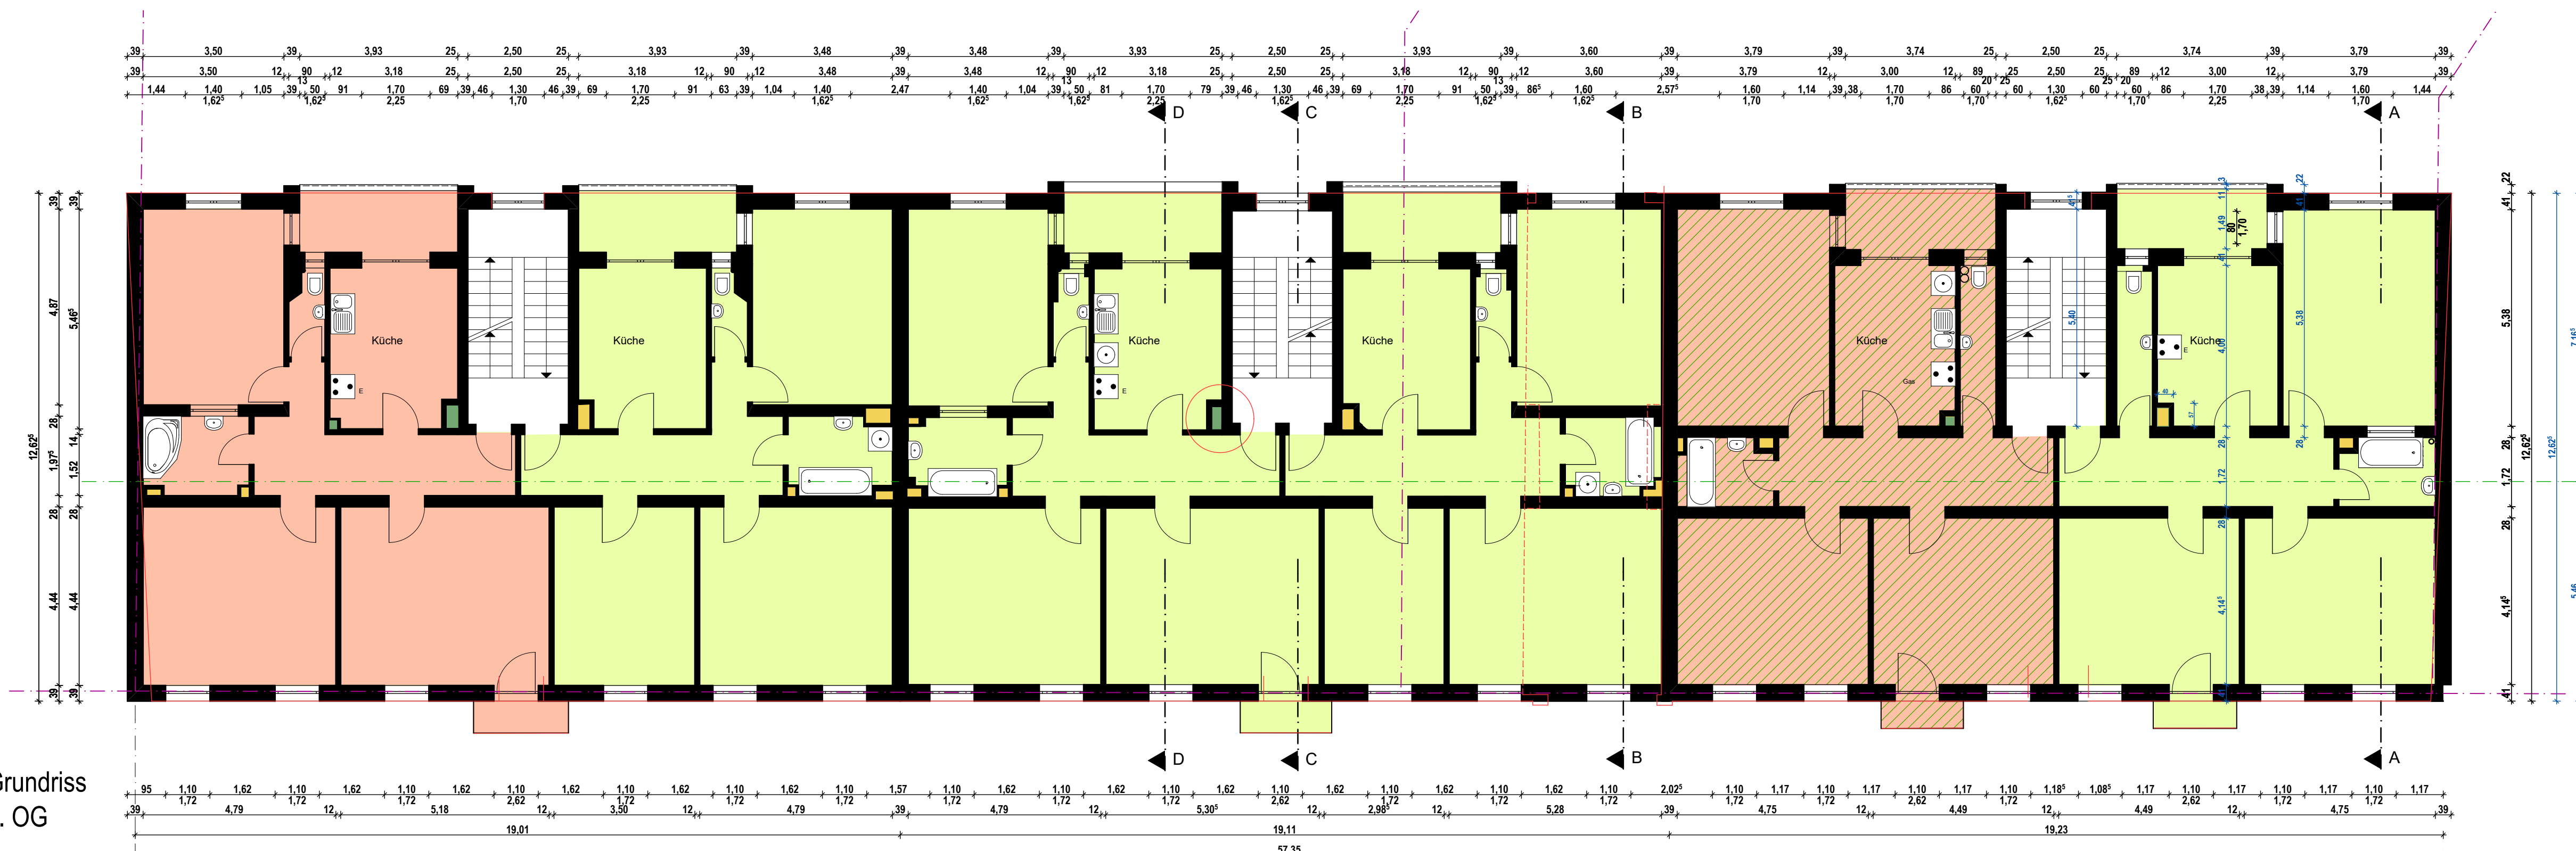

Legende

- Gebäudeumriss (lt. Vermesser)
- - - Grenzen (lt. Vermesser)
- 17 Whg. Wohnung ist frei oder wird frei (Komplettanierung gesamte Wohnung)
- 3 Whg. Auszug kommt nicht in Frage (nur Maßnahmen bezügl. Strangsanierung; Komplettanierung Bad, WC)
- 4 Whg. ev. Aus- oder Umzug (Komplettanierung ganze Wohnung)
- Schächte / Kamine Bestand (bleiben erhalten)
- Schächte / Kamine Bestand, Abriss

PLANVERFASSER: SCHIEL ARCHITEKTEN Dipl.-Ing. Michael Schiel Freier Architekt Stauweiherweg 3 info@schiel-architekten.de 76593 Gernsbach Tel 07224 - 3917		
BAUVERFAHREN: Albtalstraße 4-8		
BAUHER: ZVK des KVBW Daxlander Str. 74 76185 Karlsruhe		
PLANUNGSEBENE:	Bestandspläne	DATUM: 18.04.2019
ZEICHNUNG:	Grundrisse 1.OG, 2.OG	MAßSTAB: 1 : 100 ZEICHNUNGSNAME: BP02